

# VILLE DE PARIS

( 20ème arrondissement )

Cours de Vincennes n° 103  
Station, Petite Ceinture et  
Gare de Charonne-Marchandise

### Partie cédée à la Ville de Paris

CADASTRE : section EB n° 74 pour 61a71ca  
section DY n° 97 pour 34a42ca  
TOTAL : 96a23ca

### Partie conservée par la SNCF

CADASTRE : section EB n° 75 pour 0ha35a70ca  
section EC n° 13 pour 0ha58a35ca  
section DY n° 98 pour 0ha26a56ca  
TOTAL : 1ha20a61ca

**SUPERFICIE INDICATIVE : 9 631m<sup>2</sup>**

CONTENANCE CADASTRALE TOTALE : 2ha16a84ca\*

\* Modification selon les énonciations d'un acte à publier

## PLAN DE CESSION A LA VILLE DE PARIS

### PLANCHE 1

#### Modifications

DATE	INDICE	OBJET
09/09/2022	A	MODIFICATION SUIVANT PLAN ET INDICATION DE VDP
22/09/2022	B	COMPELETE DE LA MATERIALIZATION ET COTATION
21/10/2022	C	COMPLETE PAR LA DETECTION DE RESEAUX

**2.1**


D.14014-02 / 220171  
15 FEVRIER 2022

**CABINET ALTIUS GEOMETRES EXPERTS ASSOCIES**  
42 rue Marcellin Berthelot, B.P.74  
93701 Drancy Cedex  
Tel. 01 41 60 19 50  
Fax 01 48 30 99 40  
contact@cabinetaltius.com  
www.cabinetaltius.com

CE PLAN ET SON CONTENU SONT LA PROPRIETE DE CABINET ALTIUS

## PLAN DE SITUATION

Echelle : 1 / 10000

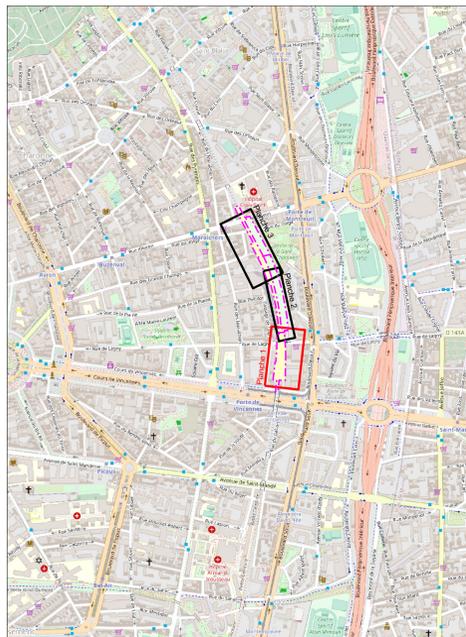


**CABINET ALTIUS GEOMETRES EXPERTS ASSOCIES**  
42 rue Marcellin Berthelot, B.P.74  
93701 Drancy Cedex  
Tel. 01 41 60 19 50  
Fax 01 48 30 99 40  
contact@cabinetaltius.com  
www.cabinetaltius.com

**VILLE DE PARIS (20ème arrondissement)**  
Cours de Vincennes n° 103  
D.14014-02 / 220171 - PLAN N° 2.1C - 15 FEVRIER 2022  
1401402-ICEES-02N

## PLAN DES LIEUX

Echelle : 1 / 200

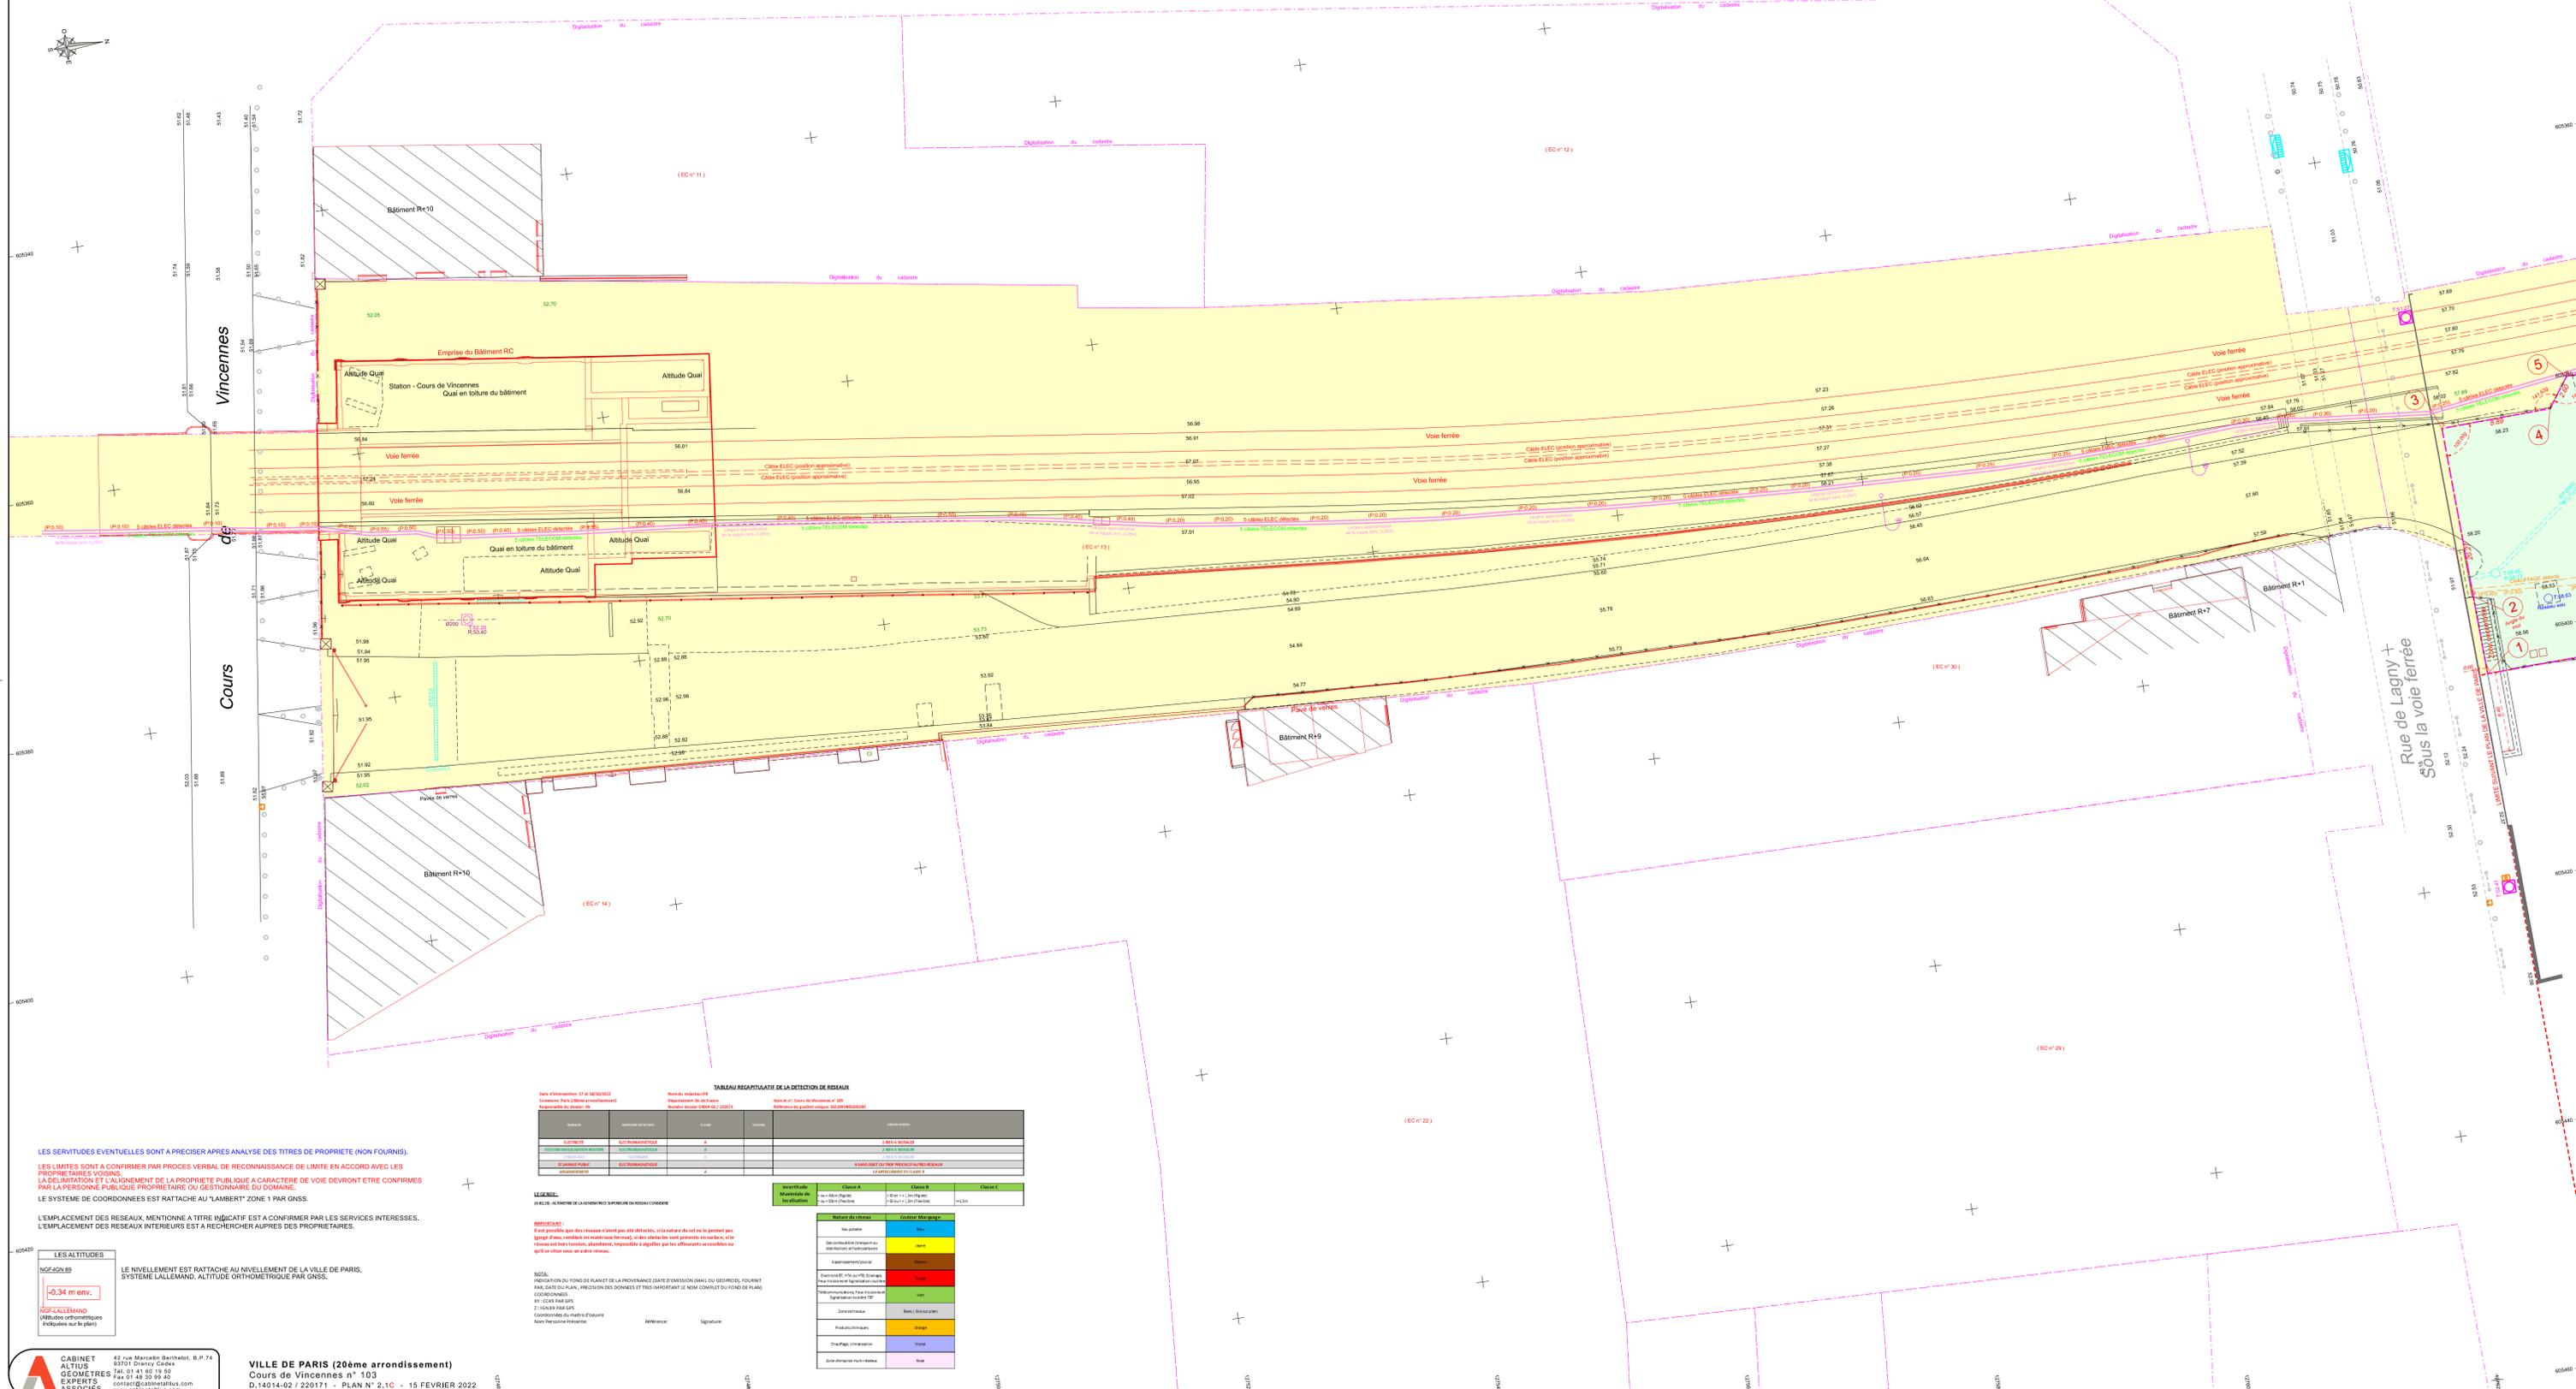

**TABLEAU RECAPITULATIF DE LA DETECTION DE RESEAUX**




**LES ALTITUDES**  
NGF-LALLEMAND  
Altitudes orthométriques indiquées sur le plan

LE NIVELLEMENT EST RATTACHE AU NIVELLEMENT DE LA VILLE DE PARIS, SYSTEME LALLEMAND. ALTITUDE ORTHOMETRIQUE PAR GNSS.

**CABINET ALTIUS GEOMETRES EXPERTS ASSOCIES**  
42 rue Marcellin Berthelot, B.P.74  
93701 Drancy Cedex  
Tel. 01 41 60 19 50  
Fax 01 48 30 99 40  
contact@cabinetaltius.com  
www.cabinetaltius.com

**VILLE DE PARIS (20ème arrondissement)**  
Cours de Vincennes n° 103  
D.14014-02 / 220171 - PLAN N° 2.1C - 15 FEVRIER 2022  
1401402-ICEES-02N